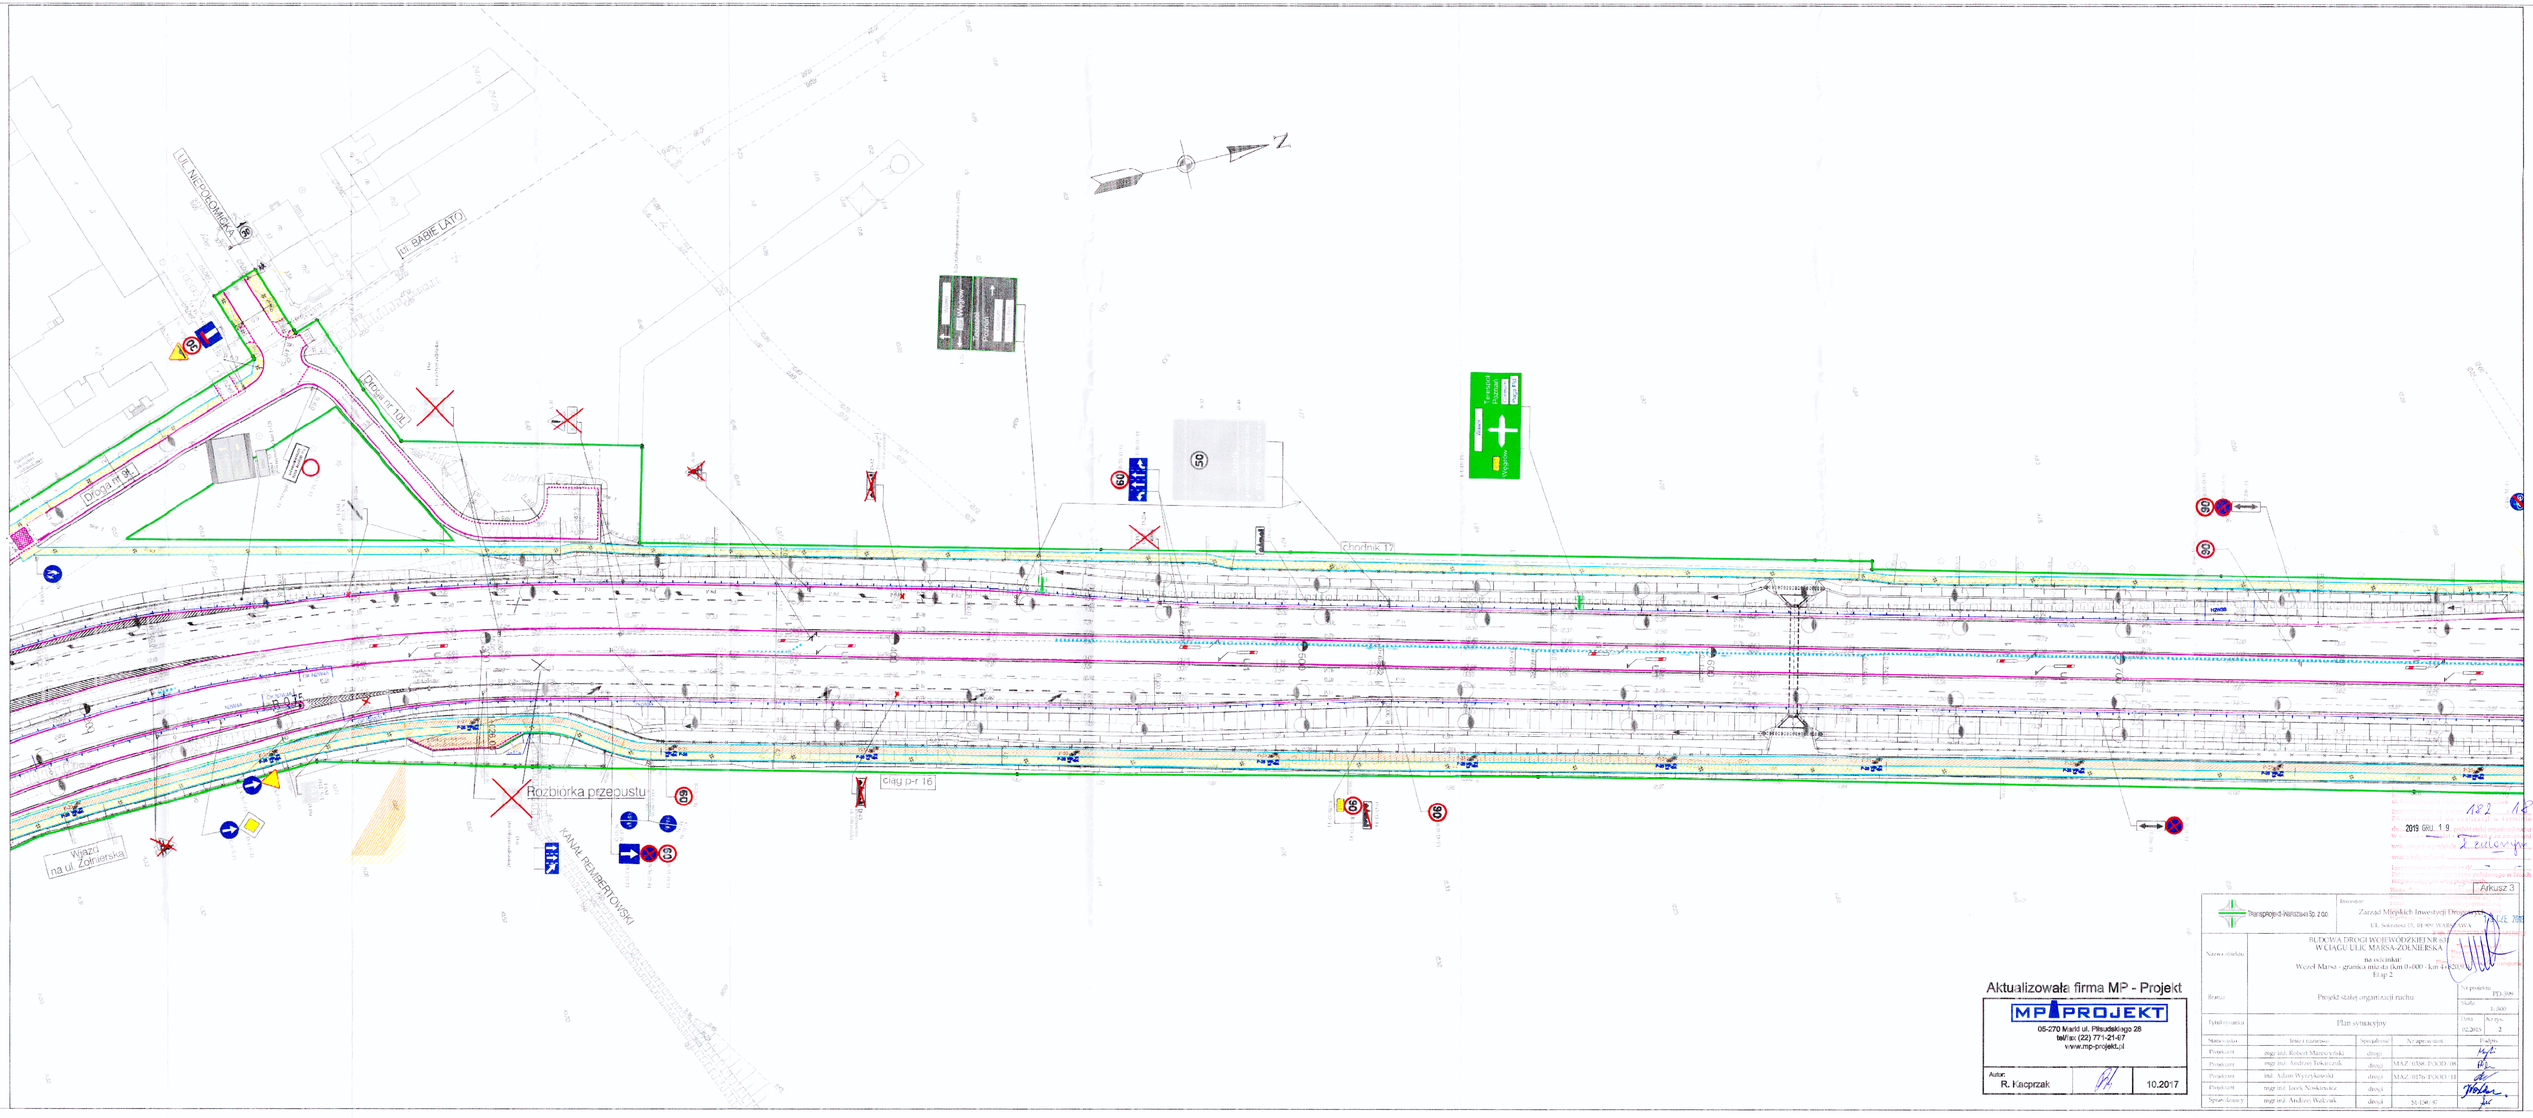

UL. NIEPOŁOMICKA
ul. BABIE LATO
Droga nr 10L
Droga nr 9L
Zbiornik
Rozbiórka przepustu
KANAŁ REMBERTOWSKI
ciąg p-r 16
chodnik 17
Wjazd na ul. Żołnierska
Terespol
Poznań
Węgrów
Centrum
Praga Płd
Wawer
90
60
50
30
N

Aktualizowała firma MP - Projekt

MP PROJEKT

05-270 Marki ul. Piłsudskiego 28
tel/fax (22) 771-21-67
www.mp-projekt.pl

Autor: R. Kacprzak

10.2017

URZĄD MIASTA STOŁECZNEGO WARSZAWY
BIURO POLITYKI MOBILNOŚCI I TRANSPORTU
ul. Marszałkowska 77/79, 00-683 Warszawa

ZATWIERDZENIE Nr BM/IO/ 182 / 18

ZATWIERDZAM do realizacji w terminie do 2019 GRU. 1 9 projekt stałej organizacji ruchu w całości - ~~w części~~ - ~~bez zmian~~ - ze zmianami wniesionymi w projekcie z zielonym

wraz z załącznikami ....

i programem sygnalizacji nr IS/ - / -

Zatwierdzenia dotyczy terenu położonego w liniach rozgraniczających dróg publicznych.

Wprowadzenie zatwierdzonej stałej organizacji ruchu możliwe jest po zawiadomieniu organu zarządzającego o terminie jej wprowadzenia, co najmniej 14 dni przed dniem wprowadzenia organizacji ruchu.

z up. PREZYDENTA MIASTA WARSZAWY
Tomasz Pracki
Naczelnik Wydziału Stałej Organizacji Ruchu
Biura Polityki Mobilności i Transportu

1 9 CZE. 2018

Arkusz 3

Transprojekt-Warszawa Sp. z o.o.	Inwestor: Zarząd Miejskich Inwestycji Drogowych UL. Sokratesa 15, 01-909 WARSZAWA			
Nazwa obiektu	BUDOWA DROGI WOJEWÓDZKIEJ NR 631 W CIĄGU ULIC MARSA-ŻOŁNIERSKA na odcinku: Węzeł Marsa - granica miasta (km 0+000 - km 4+820,93) Etap 2			
Branża	Projekt stałej organizacji ruchu			Nr projektu PD-399
				Skala 1: 500
Tytuł rysunku	Plan sytuacyjny			Data 02.2015 Nr rys. 2
Stanowisko	Imię i nazwisko	Specjalność	Nr uprawnień	Podpis
Projektant	mgr inż. Robert Mareszyński	drogi		Mareszyński
Projektant	mgr inż. Andrzej Tokarczuk	drogi	MAZ/0358/POOD/08	
Projektant	inż. Adam Wyrzykowski	drogi	MAZ/0176/POOD/11	
Projektant	mgr inż. Jacek Noskiewicz	drogi		Noskiewicz
Sprawdzający	mgr inż. Andrzej Walczuk	drogi	St-150/87	